


VÄSTRA HAMNEN (fd DJUPHAMNEN)



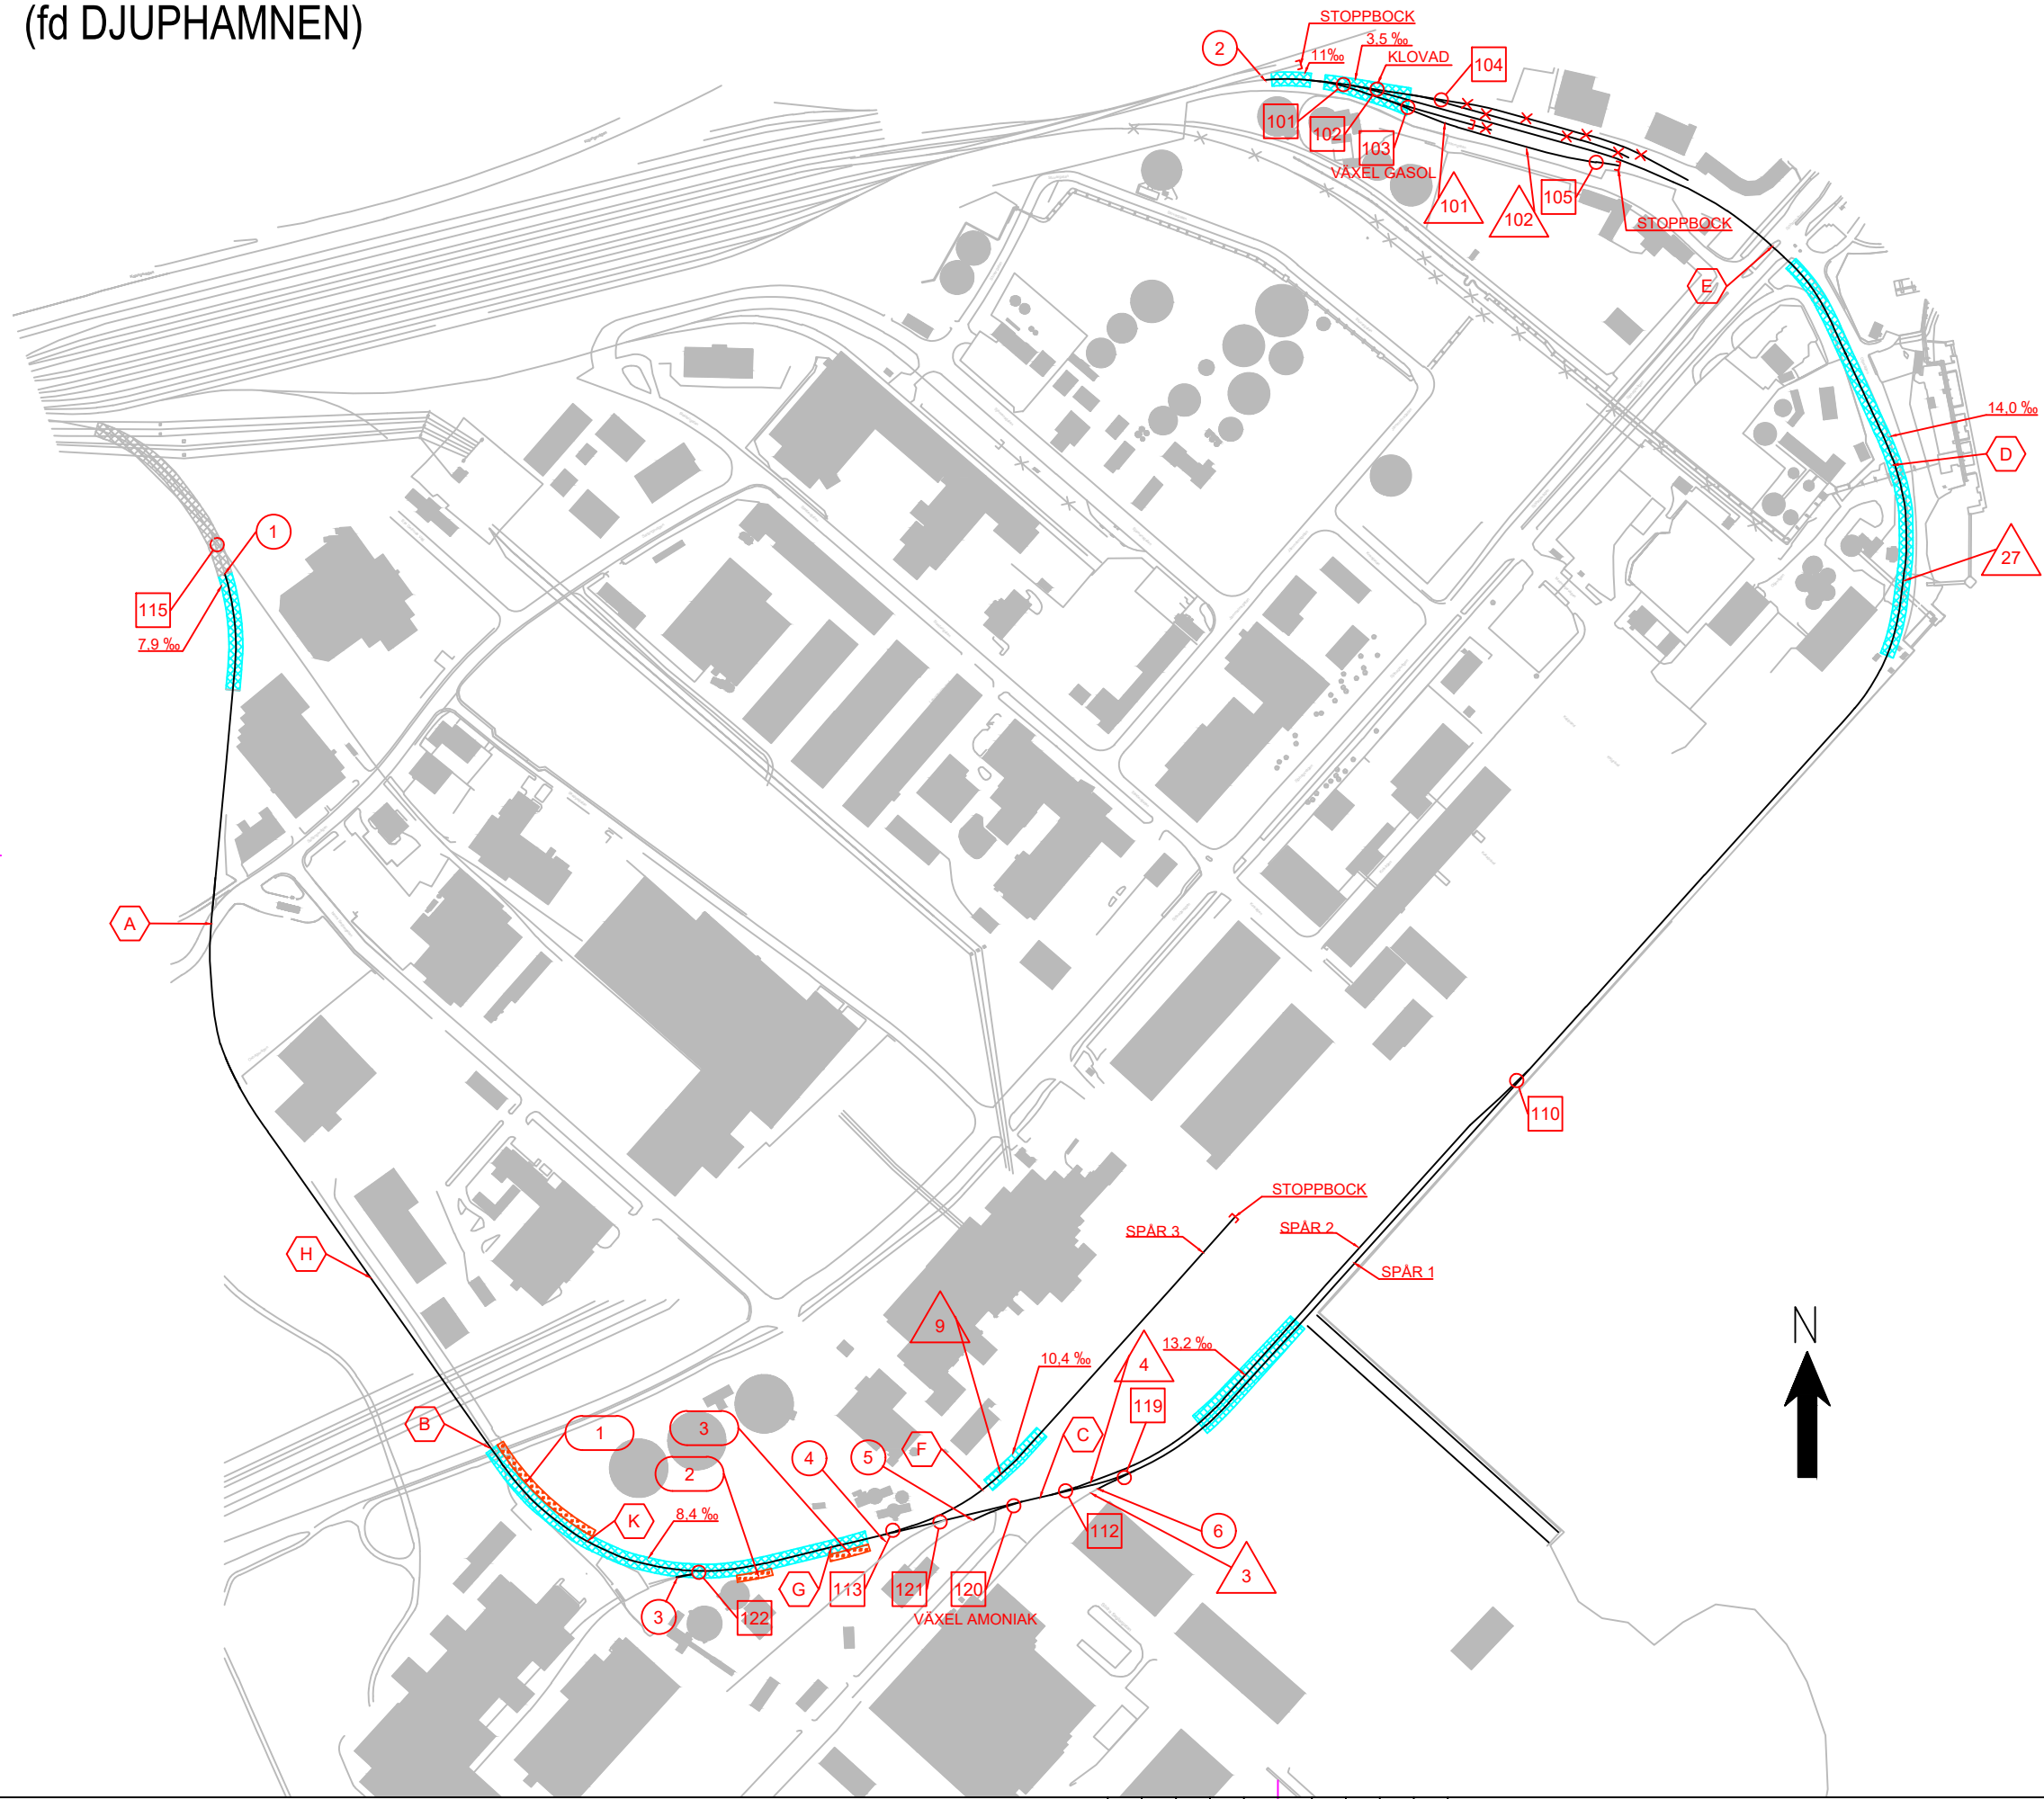

TECKENFÖRKLARING

- A PLANKORSNING
- 1 HÄNVISNING
- 1 SPÄRVÄXELMARKERING
- LUTNING
- SPÅR MÅLARHAMNAR
- SPÅR ÖVRIGA
- x x SPÅR EJ I DRIFT
- 101 GRIND
- 1 INTRÄNG I FRIA RUMMET



| REV | ANT | ÄNDRINGEN AVSER | SKEDD DATUM | BEFATTNING | DIAID | DIAGRAMM NR |
|-----|-----|--|-------------|------------|-------|-------------|
| D | | PLANKORSNING H TILLKOMMIT. A.1 BORTTAGEN | 2020-01-16 | | | |
| C | | NORRA BANGÅRDEN | 2019-01-10 | | | |
| B | | OMFATTNING SPÄRFÖRVALTNING, OMNUMRERING | 2018-02-08 | | | |
| A | 8 | KOMPLETTERING GRINDAR OCH FRIA RUMMET | 2017-05-19 | | | |

| | | | |
|---|-----------------------------------|---|------------------------------|
| BILAGA 1 | | RELATIONSHANDLING | |
|  | | KARTA ÖVER JÄRNVÄGS-SPÅR - VÄSTRA HAMNEN MÅLARHAMNAR | |
|  | | VÄSTERÅS | |
| PLAN | | SKALA 1:5000 | |
| UPPGÅRANSLEDARE G MYHRMAN | UPPGÅRANSNUMMER 2185011 | KONSTRUKTÖR N LARSSON | REVISOR 2015-04-22 |

Bilaga 1 till projektdokumentationen för Västra Hamnen, Västerås. Skapad av: Myhrman, Garber 2018 1. M: TSB